


EINGEGANGEN

17. Juli 2013

Anlage 3

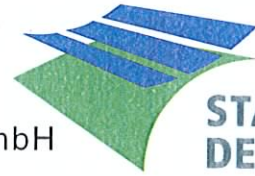

STADTWERKE
DESSAU

Dessauer Versorgungs- und Verkehrsgesellschaft mbH

DVV • PF 1202 • 06812 Dessau-Roßlau

ANH Hausbesitz GmbH & Co.
Kommanditgesellschaft
Neheimer Markt 2

59755 Arnsberg

*Original Bauordnungs
d. Herrn Nückmann
d. für uns*

Albrechtstraße 48
06844 Dessau-Roßlau

Telefon: (0340) 899 - 0
Telefax: (0340) 899 - 1099

<http://www.dvv-dessau.de>

Es schreibt Ihnen:
Frau Klix

Ihre Nachricht

Unser Zeichen
DVV-GB/KI

Telefon- / Faxdurchwahl
(0340) 899 1182/1090

Ihr Ansprechpartner per E-Mail
rklix@dvv-dessau.de

Datum
03. Juli 2013

**Errichtung einer Anlieferungsrampe mit Witterungsschutz sowie Verlegung einer
Feuerwehr- / Anlieferungsumfahrt für die Zunftstraße 17 in Dessau-Roßlau
hier: Stellungnahme der DVV-Stadtwerke Dessau**

Sehr geehrte Damen und Herren,

anbei übergeben wir Ihnen einen Lageplan mit den im Bereich bzw. in der Nähe des
Vorhabens befindlichen Bestandsleitungen der DVV-Stadtwerke Dessau.
Eine separate Stellungnahme der Dessauer Wasser und Abwasser GmbH wurde den
Anlagen beigelegt.

Bei Einhaltung der gültigen Vorschriften stimmen die Medienträger der DVV-Stadtwerke
Dessau dem o.g. Vorhaben grundsätzlich zu.

Mit freundlichen Grüßen


i.V. Jäschke
GB-Leiter Technik


i.V. Starke
Leiter Ingenieurbüro

Anlage:
1 Bestandsplan
~~Stellungnahme DESWA GmbH~~

Geschäftsführer:
Hans Tobler
Thomas Zänger
Aufsichtsratsvorsitzender:
Oberbürgermeister
Klemens Koschig


Handelsregister:
HRB 11940 Stendal
Steuer-Nr. Organträger 114/110/00208
Ust-ID-Nr. DE 139 773 308

Commerzbank Dessau
BLZ 810 400 00
Kto.-Nr. 5 071 071

HypoVereinsbank Dessau
BLZ 800 200 87
Kto.-Nr. 8 914 770

Stadtsparkasse Dessau
BLZ 800 535 72
Kto.-Nr. 34 006 566




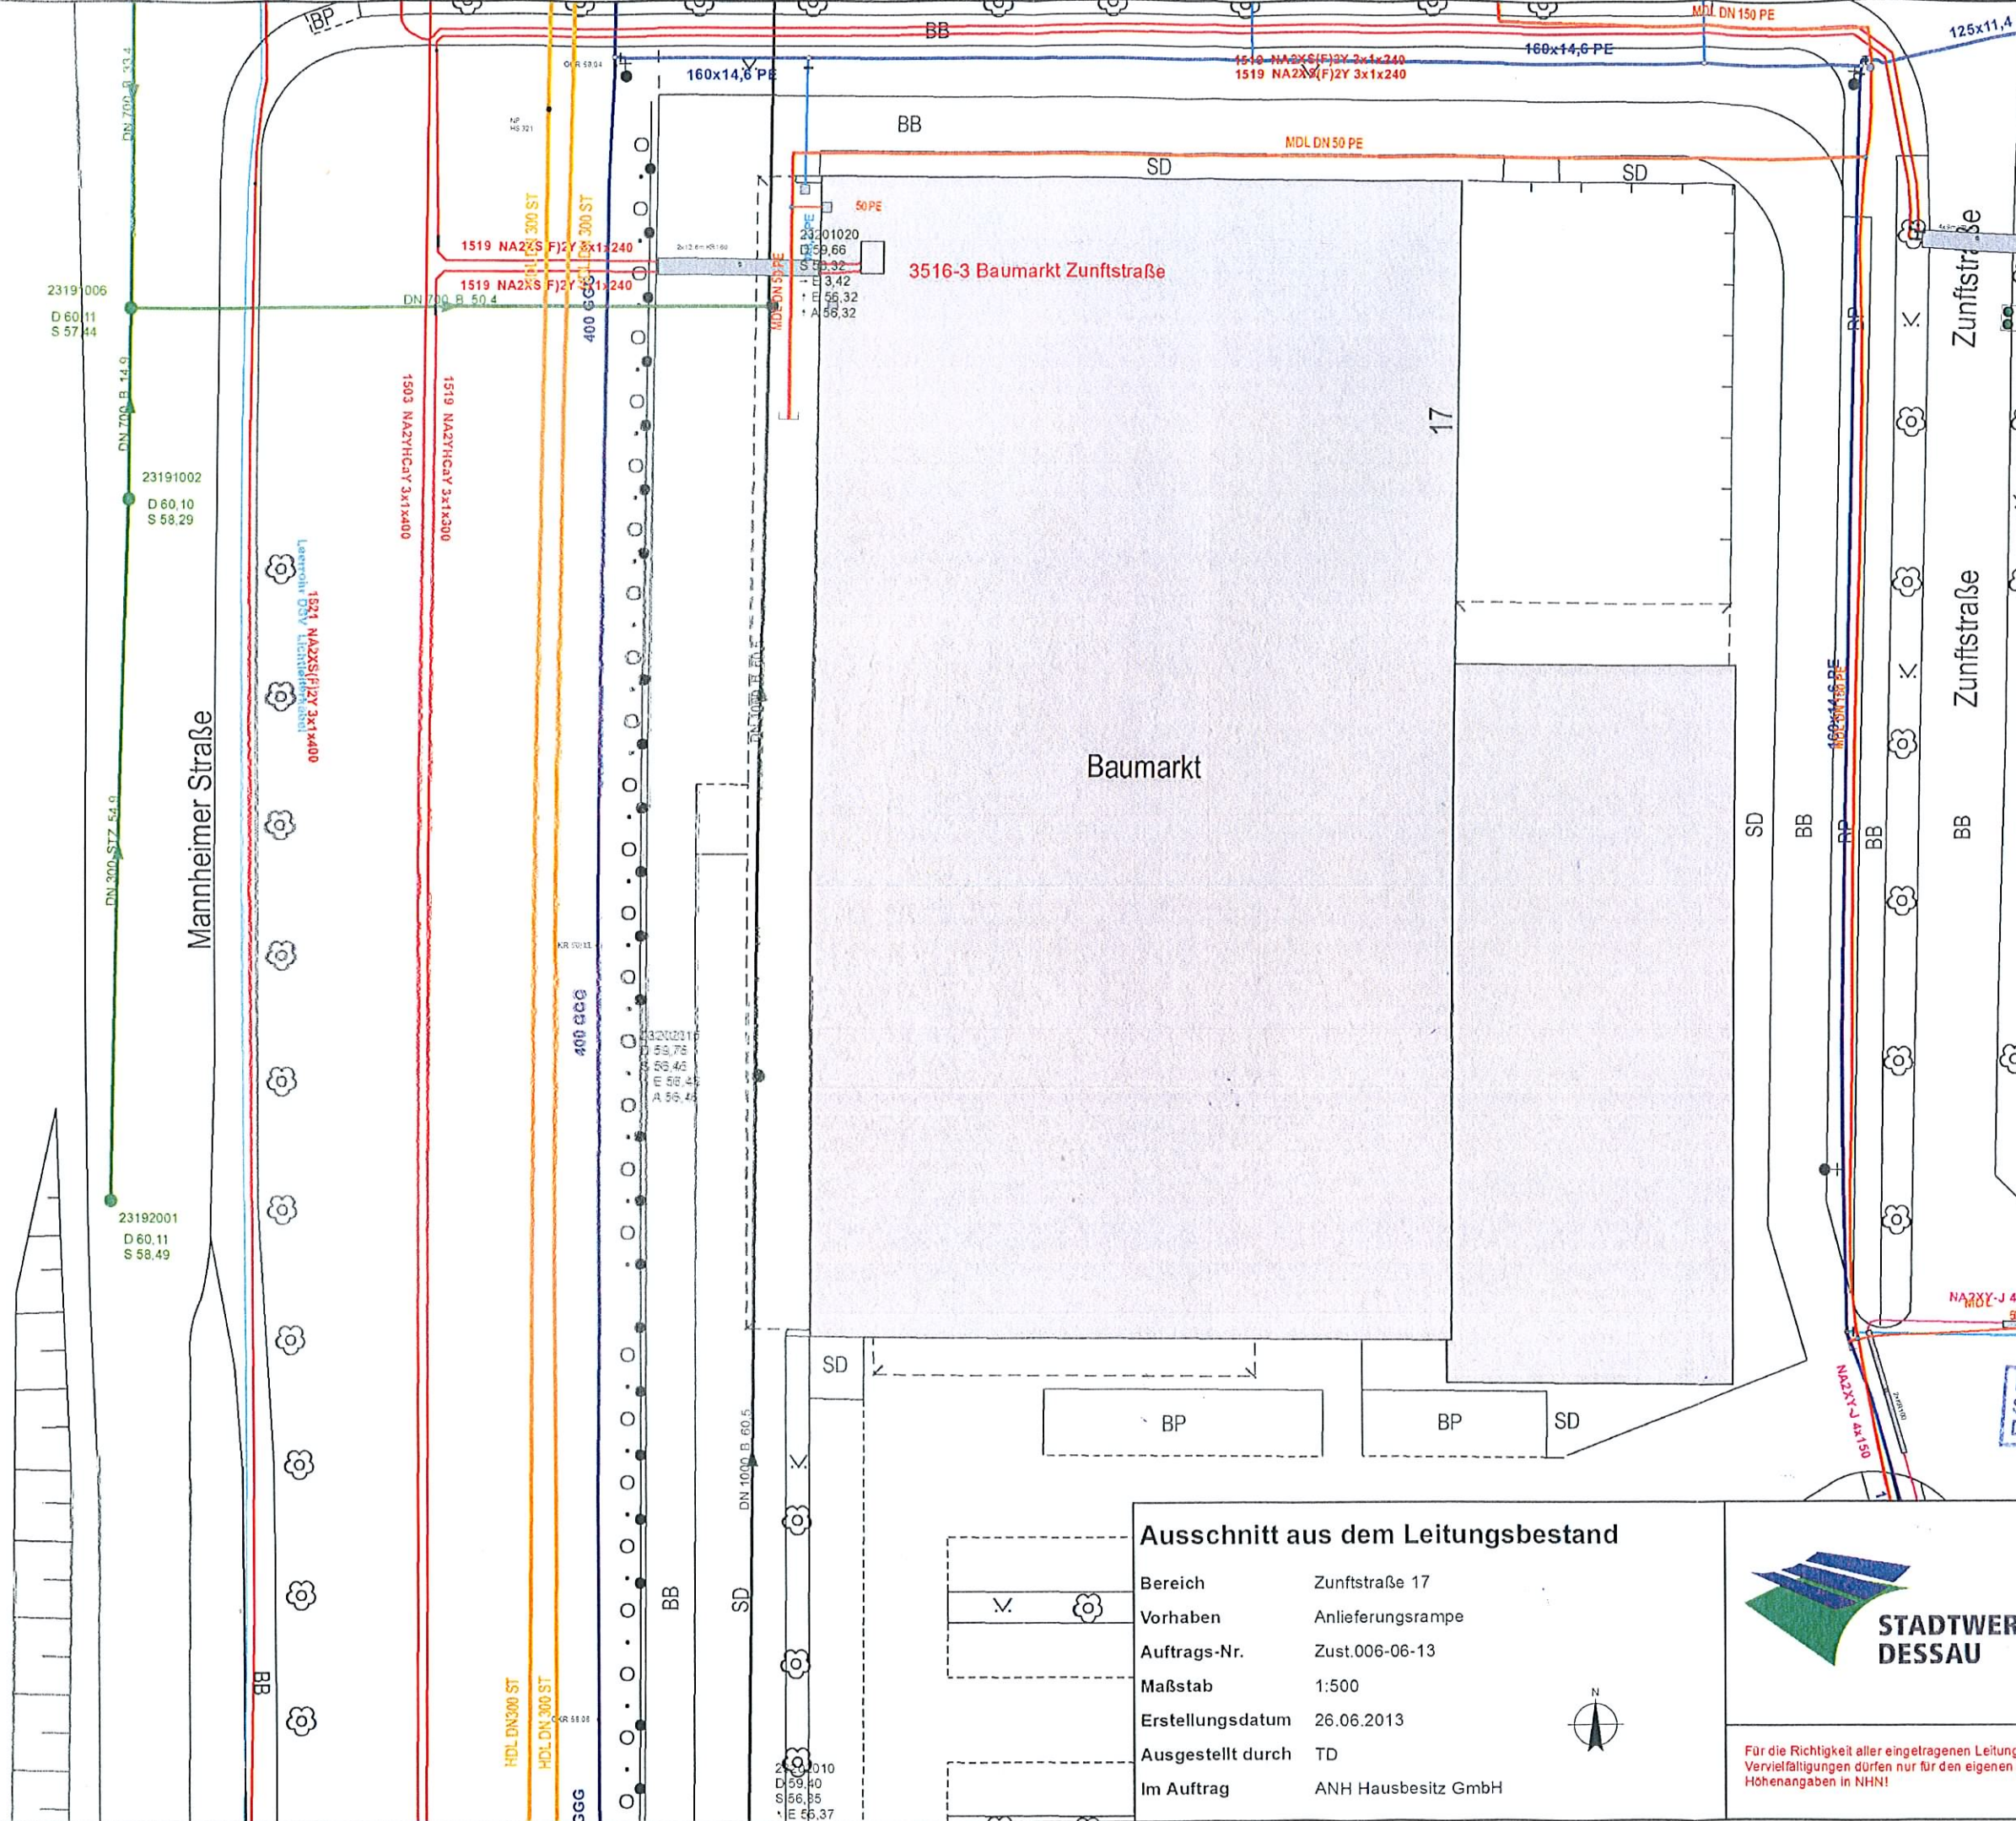

- Trinkwasser
- Trinkwasser HA
- Mischwasserkanal
- Regenwasserkanal
- Schmutzwasserkanal
- DRL - Mischwasser
- DRL - Regenwasser
- DRL - Schmutzwasser
- Gas - NDL
- Gas - HDL
- Infokabel
- Strom 0.4 kV
- Strom 15 kV
- NS - Freileitung
- MS - Freileitung
- Fernwärme - Vorlauf
- Fernwärme - Achse
- Fernwärme - Rücklauf

Ausschnitt aus dem Leitungsbestand

Bereich	Zunftstraße 17
Vorhaben	Anlieferungsrampe
Auftrags-Nr.	Zust.006-06-13
Maßstab	1:500
Erstellungsdatum	26.06.2013
Ausgestellt durch	TD
Im Auftrag	ANH Hausbesitz GmbH

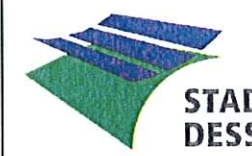

DVV Stadtwerke Dessau
Albrechtstraße 48
06844 Dessau-Roßlau
Tel.: (0340) 899-0

Für die Richtigkeit aller eingetragenen Leitungsbestände übernimmt die DVV keine Gewähr!
Vervielfältigungen dürfen nur für den eigenen Bedarf erstellt und nicht an Dritte abgegeben werden.
Höhenangaben in NHN!

K O P I E

Dessauer Wasser- und Abwasser GmbH

DESWA • PF 1202 • 06812 Dessau-Roßlau

ANH Hausbesitz GmbH & Co. Kommanditgesellschaft
Neheimer Markt 2

59755 Arnsberg

Albrechtstraße 48
06844 Dessau-Roßlau

Telefon: (0340) 899 - 0
Telefax: (0340) 899 - 2499

<http://www.dvv-dessau.de>

Es schreibt Ihnen:
Frau Bobrowski

Ihre Nachricht

Unser Zeichen

Telefon- / Faxdurchwahl
899 2413 / -2499

Ihr Ansprechpartner per E-Mail
ABobrowski@dvv-dessau.de

Datum
11.7.13

Dessau-Roßlau, Zunftstraße 17

Errichtung einer Anlieferrampe und Überbauung von Medienleitungen der DVV

Sehr geehrter Herr Kuhne,

in der Anlage übergeben wir Ihnen den auch von unserer Seite unterzeichneten Vertrag zur Überbauung unserer Medienleitungen und der Nutzung des Grundstückes im Schutzbereich der vorhandenen Trink- und Abwasseranlagen. Hier sind die Bedingungen der DESWA für die Umsetzung des Vorhabens festgeschrieben. Die Ausführungsunterlagen sind uns rechtzeitig zur Freigabe vorzulegen.

Beigefügt ist ebenfalls die Stellungnahme der DVV-Stadtwerke Dessau zur Baumaßnahme.

Mit freundlichen Grüßen



i.V. Ritter
Bereichsleiter



i.V. Bobrowski
SGV Technik

Anlage: - Vertrag vom 9.7.13, 1-fach
- Stellungnahme Stadtwerke Dessau vom 3.7.11

Geschäftsführer:
Hans Tobler
Thomas Zänger
Aufsichtsratsvorsitzender:
Oberbürgermeister
Klemens Koschig

Handelsregister:
HRB 12518 Stendal
Steuer-Nr. Organträger 114/110/00208
Ust-ID-Nr. DE 244370610

HypoVereinsbank Dessau
BLZ 800 200 87
Kto.-Nr. 8 914 850

Commerzbank Dessau
BLZ 610 400 00
Kto.-Nr. 5 078 787