

19. JAN. 2012

| | |
|--|---|
| Bauherr: Jugendamt Zerbster Str. 4, 06844 Dessau-Roßlau vertreten durch Amt für zentrales Gebäudemanagement Gustav-Bergt-Str. 1, 06846 Dessau-Roßlau | <u>Ingenieurbüro</u> Heil GmbH Hochbau Tiefbau Techn. Ausrüstungen |
|--|---|

65-11
 10
 78800

| | |
|---|--|
| Bauvorhaben: 2. Rettungsweg Kindereinrichtung "Bussi Bär" Kühnauer Str. 75 06846 Dessau-Roßlau | Projekt-Nr.: 7680 Datum: 23.11.2011 Seite: 1 |
|---|--|

**Festlegungsprotokoll der vor Ort Beratung am 23.11.2011
 zum Bautechnischen Brandschutz**

| | | |
|-------------|--------------|-------------------------------------|
| Teilnehmer: | Frau Schoch | Amt für zentrales Gebäudemanagement |
| | Herr Schulze | SG. Hochbau Vorbereitung |
| | Herr Krug | Dekita |
| | Frau Heil | Berufsfeuerwehr Dessau- Roßlau |
| | | Sgl. Vorbeugender Brandschutz |
| | | Ingenieurbüro Heil GmbH |

Grundlage: Baugenehmigung Nr. 864/10 vom 23.11.2010,
 Aktenzeichen : B/0864/10/363

AUSZUG AUS DEN AUFLAGEN:
 Realisierung der Auflage Nr. 4
 Die Tür vom Flur zum Treppenraum muss rauchdicht und
 selbstschließend sein (§ 34 (6) BauO LSA).

Festlegungen: Erdgeschoss


| | | |
|-----------|------|--|
| Türen Nr. | EG-1 | rauchdicht und selbstschließend (rd, ss) |
| | EG-2 | rauchdicht und selbstschließend (rd, ss) |
| | EG-3 | dicht- und selbstschließend (ds, ss) |
| | EG-4 | dicht- und selbstschließend (ds, ss) |

Obergeschoss

| | | |
|-----------|------|--|
| Türen Nr. | OG-1 | rauchdicht und selbstschließend (rd, ss) |
| | OG-2 | rauchdicht und selbstschließend (rd, ss) |
| | OG-3 | dicht- und selbstschließend (ds, ss) |

Umsetzung: Die Bauausführung zur Realisierung des 2. Rettungsweges ist mit
 einer Bauzeit von drei Monaten geplant.
 Voraussichtlicher Baubeginn März/April 2012.
 Die Umsetzung der Auflage Nr. 4 erfolgt umgehend bei Mittelfreigabe.
 Ausführung als nachfolgenden Bauabschnitt.

| | | |
|--------------|--|-------------------|
| aufgestellt: | I. Heil - IB Heil | Datum: 23.11.2011 |
| abgestimmt: | Frau Schoch - Amt für ZGM | Datum: 17.12.2011 |
| | Herr Schulze - Dekita | Datum: 16.01.2012 |
| | Herr Krug - Berufsfeuerwehr Dessau-Roßlau | Datum: 18.11.2011 |

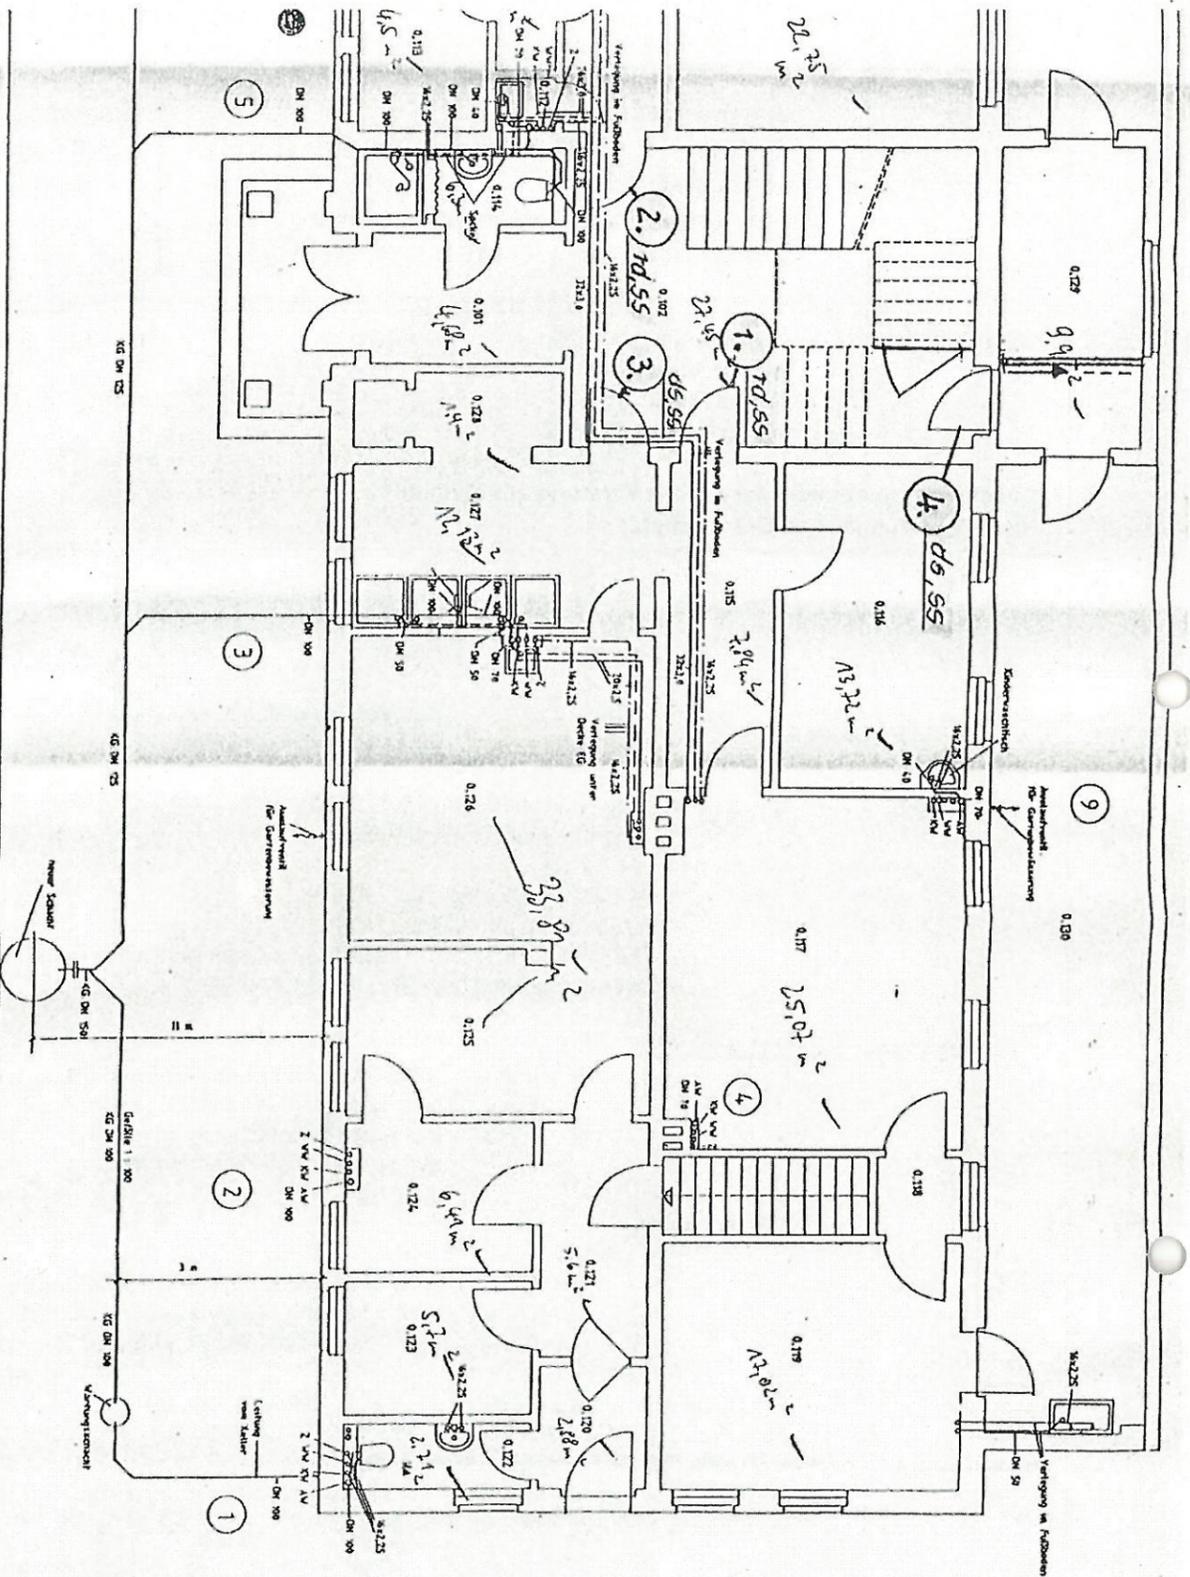

Legende

- AV Abwasser
- KV Kaltwasser
- WV Warmwasser
- Z Zirkulation

Weitere Strangdimensionen siehe Strangplan Wasser und Abw.

Vor Baubeginn sind die Zeichn vom Auftragnehmer zu prüfe Unehmlichkeiten sind auf dem Fachplaner zu klären.

Bestandszeichnung

gezeichnet 02.05.2009

Zeichner: *[Signature]*
 Datum: 04.07.2011
 Maßstab: 1:50

Anlage zum Festlegungsprotokoll vom 23.11.2011

5/2/22