
08.07.2014

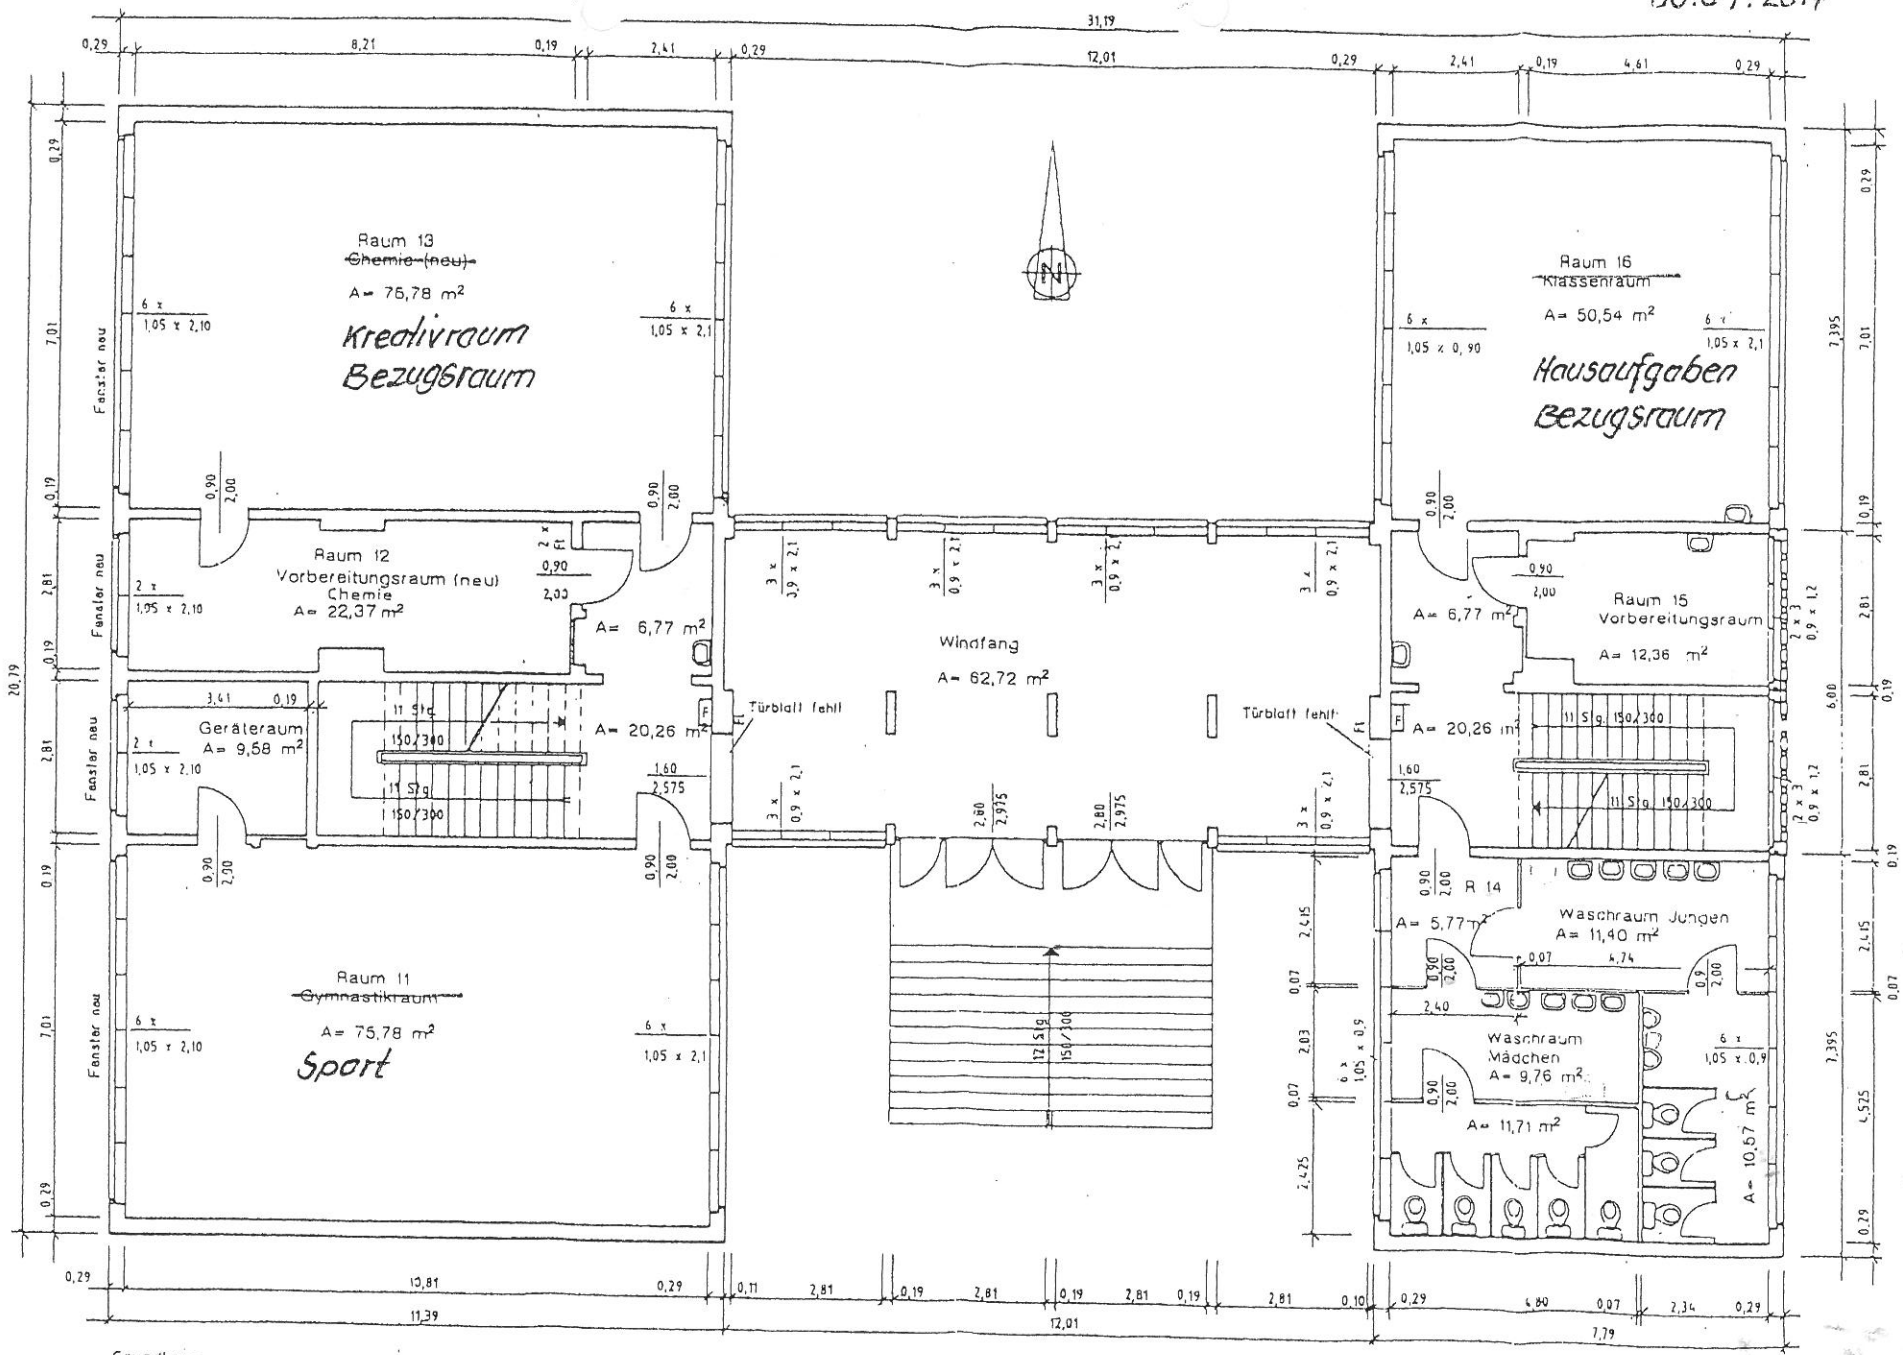

Grundlage:
Planungsunterlagen Sonderschule Rosslau des VEB (K) Bau Köthen von 1975
sowie Schulbegehung im August/September 1996

F = Feuerlöschschrank
FL= Feuerlöscher

Alle Masze sind verantwortlich am Bau zu prüfen
bzw. am Bau zu nehmen !

L-SCHULE ROSSLAU, Flederweg
BESTANDSPLAN ERDGESCHOSS

gez.: Planungsbüro Lisso & Lisso
Datum: Rosslau, im September 1996
Blatt Nr.: 05
Maszstab: 1 : 100